Zał. nr 3

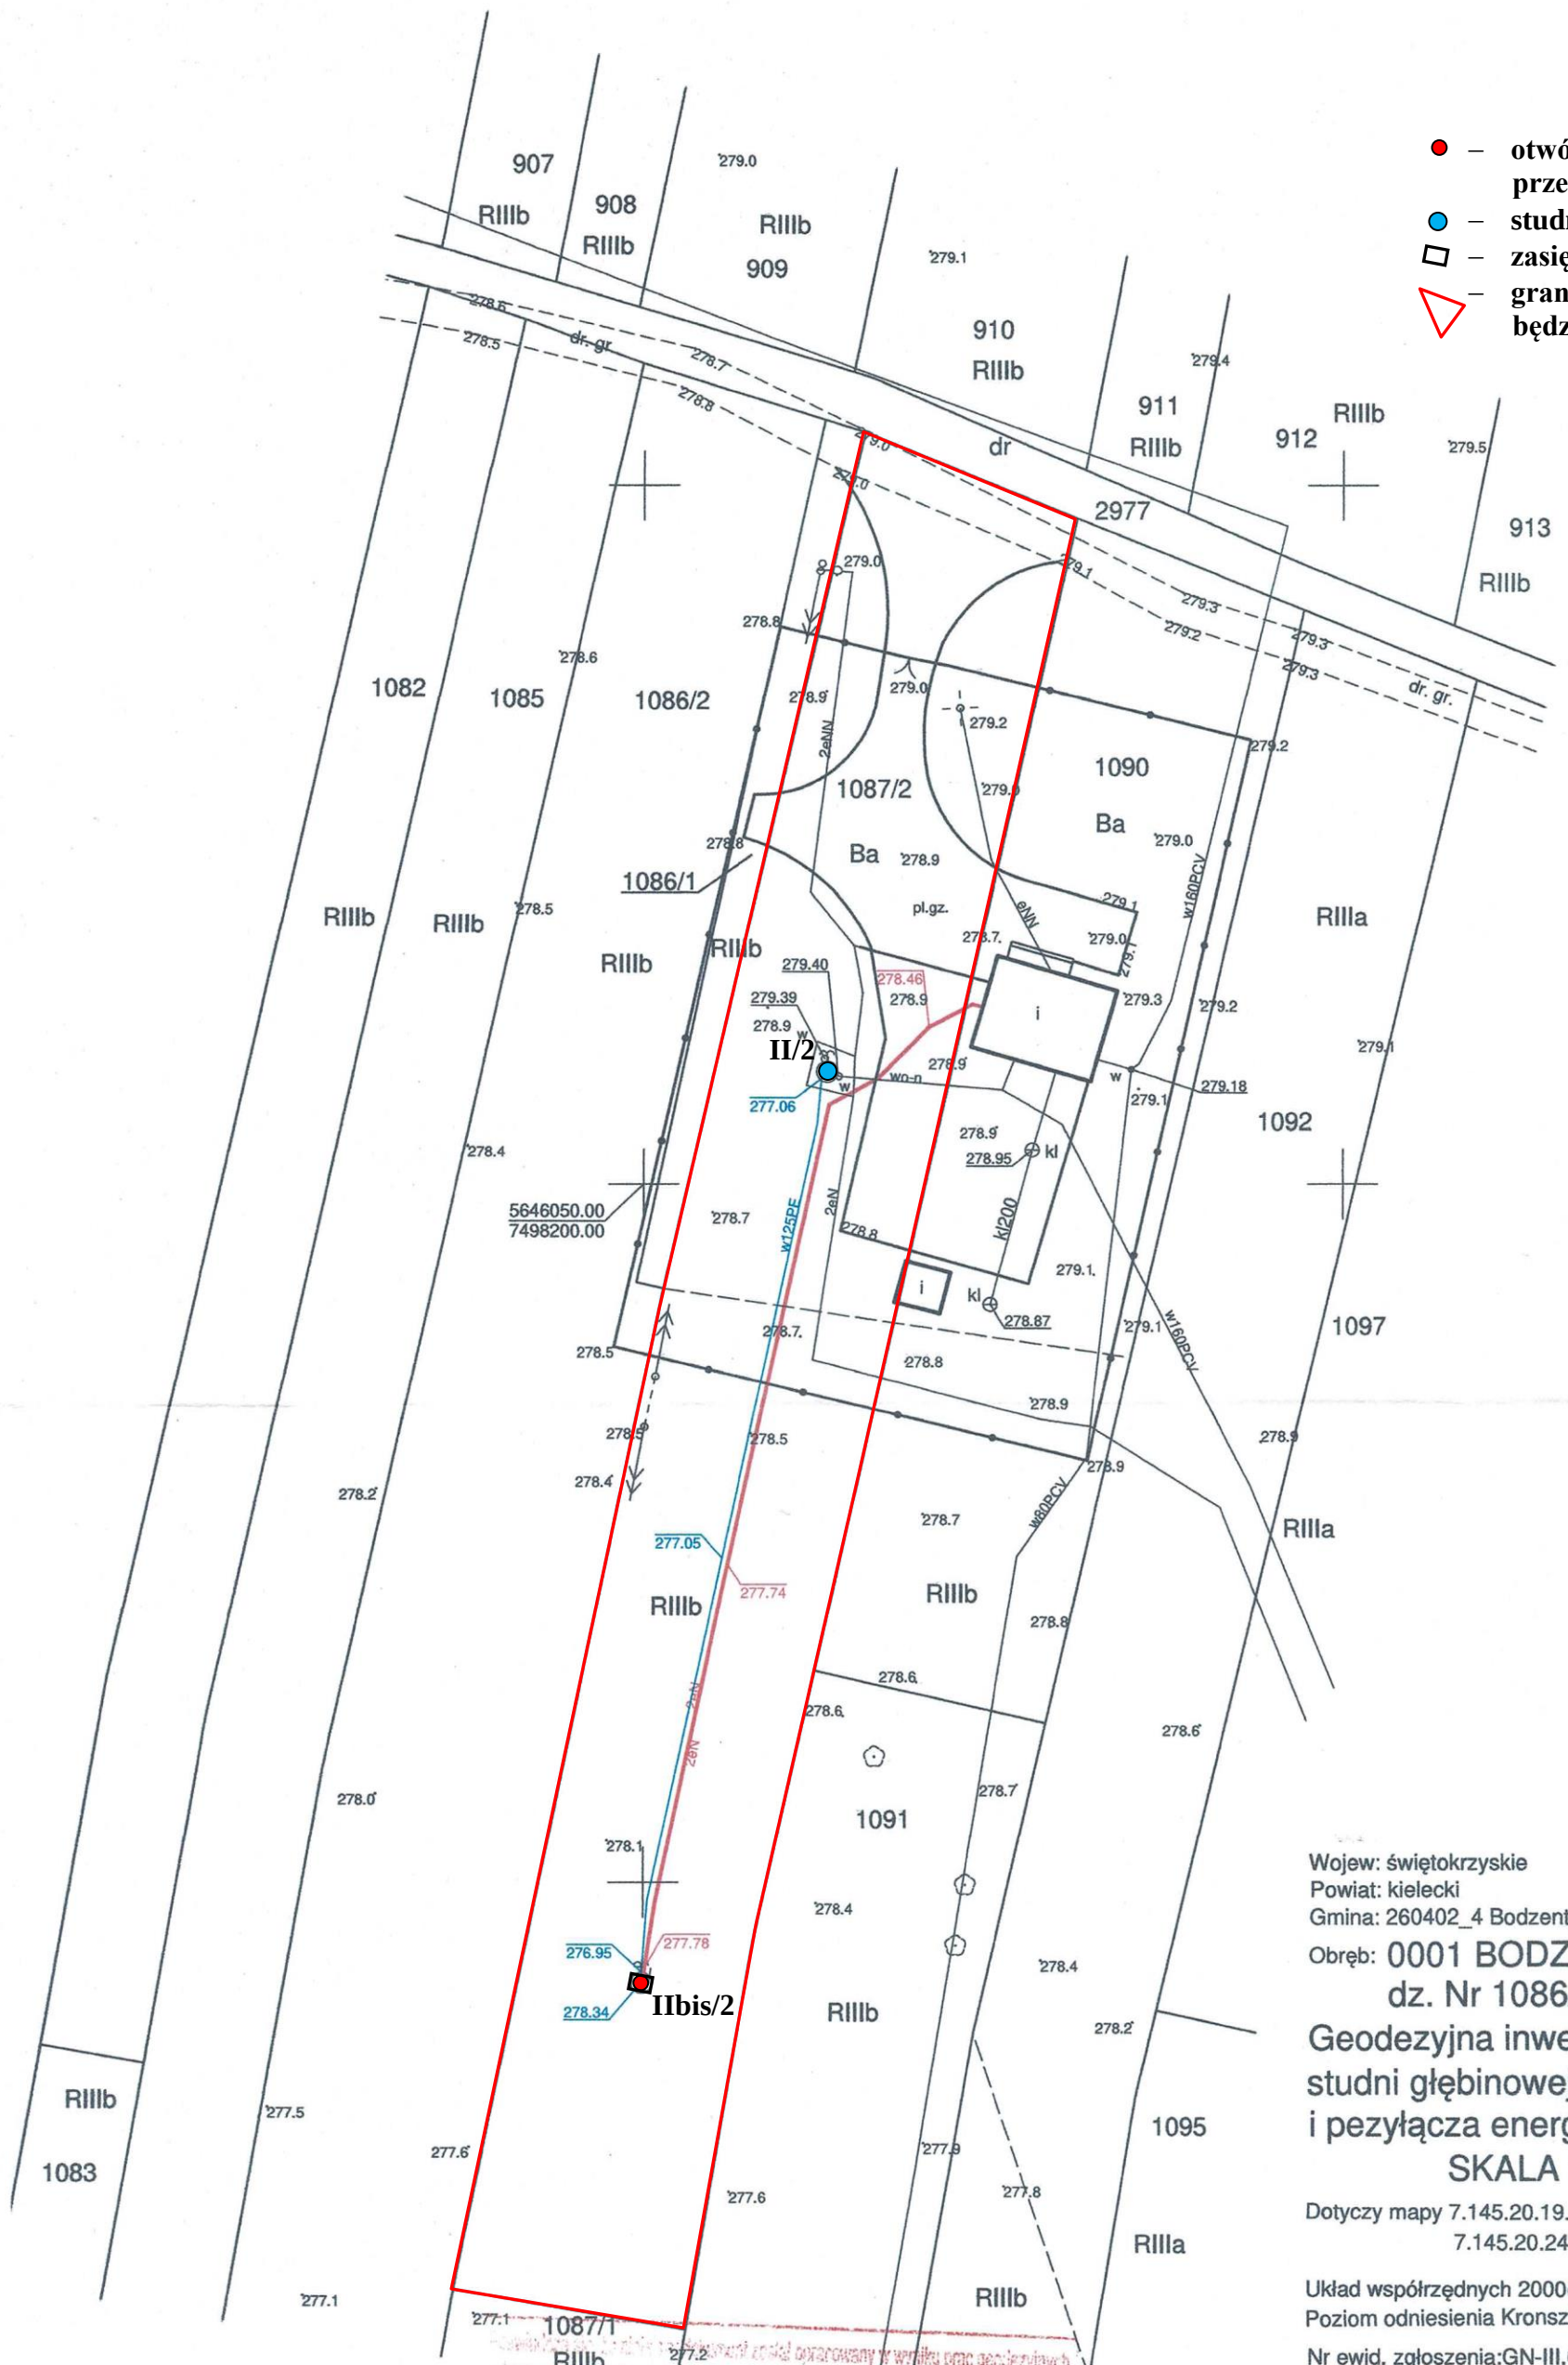

● – otwór zastępczy IIbis/2 – teren przedsięwzięcia

● – studnia II/2 – do likwidacji

▭ – zasięg oddziaływania przedsięwzięcia

▽ – granice działki na której realizowane będzie przedsięwzięcie

Wojew: świętokrzyskie
Powiat: kielecki
Gmina: 260402_4 Bodzentyn-miasto
Obręb: 0001 BODZENTYN, ul. Opatowska, dz. Nr 1086/1, 1087/2

Geodezyjna inwentaryzacja powykonawcza studni głębinowej, sieci wodociągowej i pezyłącza energii eN.

SKALA 1:500

Dotyczy mapy 7.145.20.19.4.4 Zakres:D-4,5;E-4,5
7.145.20.24.2.2 Zakres:A-4,5

Układ współrzędnych 2000(21)
Poziom odniesienia Kronsztadt 86

Nr ewid. zgłoszenia:GN-III.6640.3137.2020

Wykonał: Wykonano: maj 2020 r.

PRZEDSIĘBIORSTWO USŁUGOWO HANDLOWE
»GEOKOMPLEX«
Krzysztof Stefański
25-445 Kielce, ul. Kiepury 16
tel. 362-67-57, 0606 901 754
NIP 657-173-96-29, REGON 290084041

STEFAŃSKI KRZYSZTOF
GEODETA UPRAWNIONY
zaśw. Nr 6064
25-445 Kielce, ul. Kiepury 16
tel. 362-67-57, 0606-901-754

STAROSTA KIELECKI
P.2604.2020.4729
09 LIP. 2020
Z up. Starosty
mgr inż. Małgorzata Główczyńska
p.o. Kierownika
Powiatowego Ośrodka Dokumentacji
Geodezyjnej i Kartograficznej